


Pflanzung	Platten	Rasen
Pf 1 42.18 m2	Pl 1 17.25 m2	Ra 1 1276.53 m2
Pf 2 154.16 m2	Pl 2 226.59 m2	
Pf 3 58.90 m2	243.84 m2	
Pf 4 25.46 m2		
Pf 5 28.59 m2		
309.29 m2		

Baumliste

2 Stk AeHi Aesculus hippocastanum	Roßkastanie
7 Stk MaSp Malus spec.	Apfelart
1 Stk PiGi Pinus parviflora 'Glouca'	Blaue Mädchenkiefer
1 Stk PrAv Prunus avium	Süßkirsche
3 Stk PrSp Prunus spec.	Kirschenart
4 Stk RoPs Robinia pseudoacacia	Robinie
1 Stk JuRe Juglans regia	Walnuß

	SCHÄCHTE (RUND, ECKIG)
	UNTERFLURHYDRANT/SCHIEBER
	BAUM
	ZAUN
	FLÜGELTOR

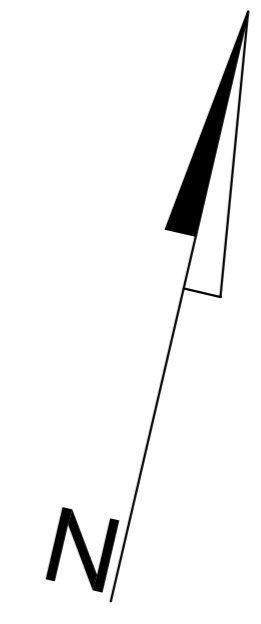

Bauvorhaben:
Kastanienstraße 9

Planinhalt:
Bestandsplan

Bauherr:
Eheleute Schmidt

Planungsbüro:

Auftraggeber:
Eheleute Schmidt

Bauvorhaben Nr.	532	Bearbeiter	Soltmann
Plannummer	532-1	Gez.:	Soltmann
Maßstab	1:200	Datum	15.6.07
Dateiname	Foerster.dwg		

SOLTMANN

INGENIEURBÜRO FÜR VERMESSUNG IM LANDSCHAFTSBAU
Informationen unter www.soltmann.net

Christburger Str. 9
10 405 Berlin (Prenzl. Berg)

Fon 811 22 15 (0172-315 15 00)
Fax 44 00 87 86
e-Mail Info@Soltmann.net



Kastanienstraße